



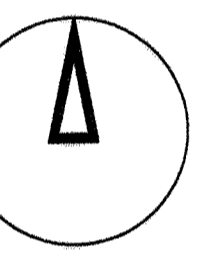

ΥΠΟΜΝΗΜΑ

- ΦΡΕΑΤΙΑ ΑΡΑΞΕΥΣΕΩΣ-ΥΔΡΕΥΣΕΩΣ
- ΦΡΕΑΤΙΑ ΣΗΜΑΤΟΔΟΤΗΣΗΣ
- ΠΛΑΛΑΡ CATERINARY
- ΦΡΕΑΤΙΑ CATERINARY
- ΦΡΕΑΤΙΑ CATERINARY+ΦΩΤΙΣΜΟΥ
- ΦΡΕΑΤΙΑ ΦΩΤΙΣΜΟΥ
- ΠΛΑΛΑΡ ΦΩΤΙΣΜΟΥ
- ΦΡΕΑΤΙΑ ΜΕΣΗΣ ΤΑΣΗΣ
- ΦΡΕΑΤΙΑ ΧΑΜΗΛΗΣ ΤΑΣΗΣ ΚΑΙ ΑΣΘΕΝΩΝ ΡΕΥΜΑΤΩΝ
- ΦΡΕΑΤΙΑ ΠΥΡΟΣΒΕΣΤΗΣ ΚΑΙ ΥΔΡΕΥΣΗΣ
- ΦΡΕΑΤΙΑ ΚΥΚΛΩΜΑΤΩΝ ΓΡΑΜΜΗΣ
- ΠΛΑΛΑΡ ΣΗΜΑΤΟΔΟΤΗΣΗΣ
- ΦΡΕΑΤΙΑ ΑΠΟΧΕΤΕΥΣΗΣ
- ΦΡΕΑΤΙΑ ΟΜΒΡΙΩΝ
- ΦΡΕΑΤΙΑ ΓΕΙΩΣΗΣ
- ΣΤΑΝΤΑΖΑ
- ΦΩΤΙΣΜΟΣ
- ΣΗΜΑΤΟΔΟΤΗΣ
- ΠΥΡΟΣΒΕΣΤΙΚΗ ΦΟΛΙΑ
- ΣΤΥΛΟΙ CATERINARY
- ΑΛΕΞΙΚΕΡΑΥΝΟ
- ΓΡΑΜΜΗ ΜΕ S49
- ΓΡΑΜΜΗ ΜΕ R60N
- ΑΛΛΑΓΕΣ

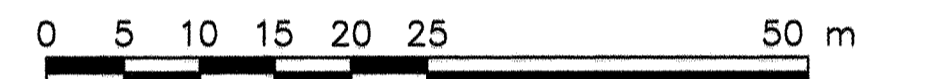

 PERMISSION TO PUBLISH DOES NOT RELIEVE CONTRACTOR FROM HIS RESPONSIBILITIES IMPOSED BY CONTRACT NEITHER DOES IT CONSTITUTE ACCEPTANCE OF THE ACCURACY AND EXACTNESS OF THE DESIGN.

J					
I					
H					
G					
F					
E					
D					
C					
B					
A					
A/A	ΤΡΟΠΟΠΟΙΗΣΕΙΣ REVISION	ΜΕΛΕΤΗ DESIGN	ΣΧΕΔΙΑΣΗ DRAWING	ΕΛΕΓΧΟΣ CHECK	ΗΜΕΡΟΛ. DATE
	ΜΕΛΕΤΗ/DESIGN A. ROKOS	ΣΧΕΔΙΑΣΗ/DRAFTING B. GORKE	ΕΛΕΓΧΟΣ/CHECK K. GAYTRON	ΗΜΕΡΟΛ./DATE 10/2004	ΚΑΤΑΣΚΕΥΗ/AS BUILT

 TPAM A.E. TRAM S.A.	ΣΥΓΧΡΟΝΟΣ ΤΡΟΧΙΟΔΡΟΜΟΣ ΣΤΗ ΜΕΙΖΟΝΑ ΠΕΡΙΟΧΗ ΤΗΣ ΑΘΗΝΑΣ MODERN TRAMWAY IN GREATER ATHENS
ΦΑΣΗ ΜΕΛΕΤΗΣ DESIGN PHASE AS BUILT	ΤΙΤΛΟΣ ΜΕΛΕΤΗΣ DESIGN TITLE ΜΕΛΕΤΗ ΧΑΡΑΞΗΣ TRACK ALIGNMENT
ΣΚΑΛΑ SCALE 1:500	
ΗΜΕΡΟΜΗΝΙΑ DATE ΟΚΤΩΒΡΙΟΣ 2004	
ΕΓΚΡΙΣΗ / APPROVAL	
<input type="checkbox"/> ΕΓΚΡΙΝΕΤΑΙ / APPROVED <input type="checkbox"/> ΕΓΚΡΙΝΕΤΑΙ ΟΠΩΣ ΣΗΜΕΙΩΝΕΤΑΙ / APPROVED AS NOTED <input type="checkbox"/> ΑΝΑΒΕΒΑΣΤΕ ΚΑΙ ΕΠΑΝΑΥΠΟΘΕΤΗΣΤΕ / REVISE AND RESUBMIT <input type="checkbox"/> ΓΙΑ ΠΛΗΡΟΦΟΡΗΣΗ / FOR INFORMATION ONLY	
ΕΛΕΓΧΟΣ / CHECK	
ΕΓΚΡΙΣΗ / APPROVAL	
ΑΝΑΘΕΤΗΣ / CONTRACTOR CONTRACTOR IMPRECIO S.P.A.	ΕΚΔΟΣΤΗΣ ΚΑΡΤΑΣ ΕΠΙΣΤΑΣΗΣ / DOCUMENT ISSUING COMPANY DOCUMENT SIGNATURE - STAMP ΑΤΤΙΚΟ ΜΕΤΡΟ Α.Ε. ATTIKO METRO A.E.
