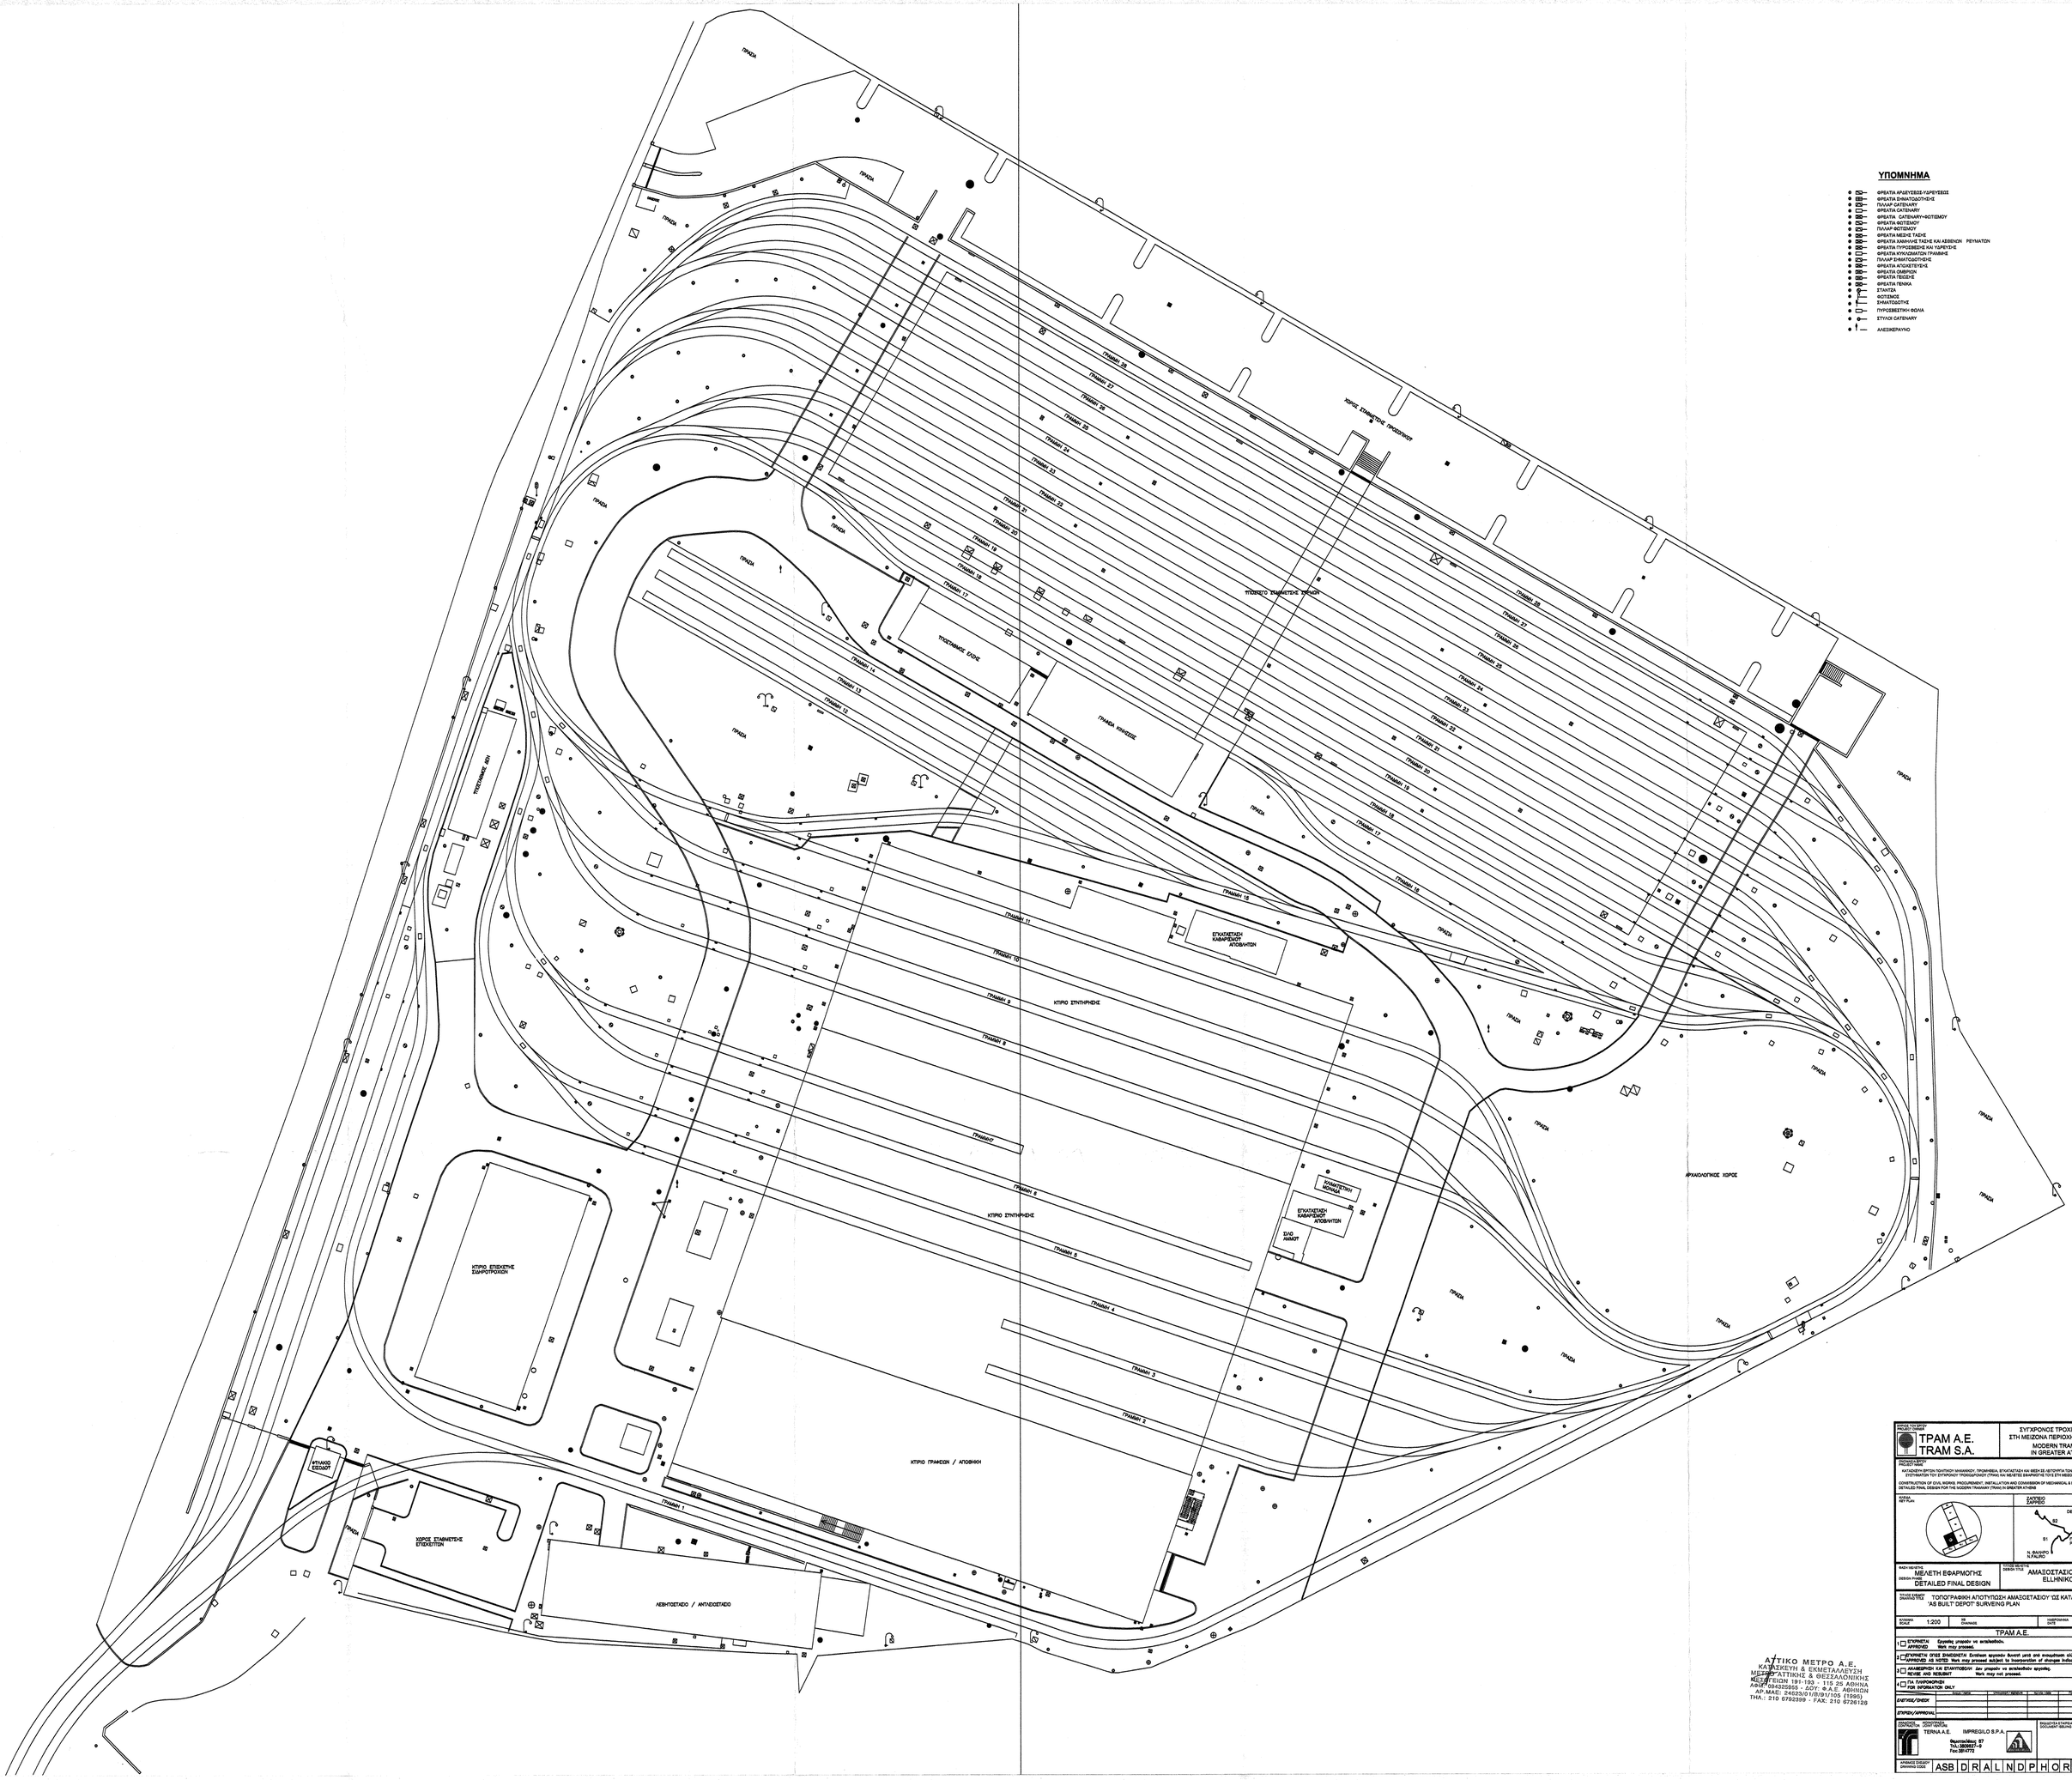

ΥΠΟΜΝΗΜΑ

- ΦΡΕΑΤΙΑ ΑΡΔΕΥΣΕΩΣ-ΥΔΡΕΥΣΕΩΣ
- ΦΡΕΑΤΙΑ ΣΗΜΑΤΟΔΟΤΗΣΕΩΣ
- ΠΥΛΑΡ CATENARY
- ΦΡΕΑΤΙΑ CATENARY
- ΦΡΕΑΤΙΑ CATENARY+ΦΩΤΙΣΜΟΥ
- ΦΡΕΑΤΙΑ ΦΩΤΙΣΜΟΥ
- ΠΥΛΑΡ ΦΩΤΙΣΜΟΥ
- ΦΡΕΑΤΙΑ ΜΕΣΗΣ ΤΑΣΗΣ
- ΦΡΕΑΤΙΑ ΧΑΜΗΛΗΣ ΤΑΣΗΣ ΚΑΙ ΑΣΘΕΝΩΝ ΡΕΥΜΑΤΩΝ
- ΦΡΕΑΤΙΑ ΠΥΡΟΣΒΕΣΕΩΣ ΚΑΙ ΥΔΡΕΥΣΗΣ
- ΦΡΕΑΤΙΑ ΚΥΚΛΟΜΑΤΩΝ / ΓΡΑΜΜΩΝ
- ΠΥΛΑΡ ΣΗΜΑΤΟΔΟΤΗΣΕΗΣ
- ΦΡΕΑΤΙΑ ΑΠΟΔΕΣΕΥΣΕΩΣ
- ΦΡΕΑΤΙΑ ΟΜΒΡΩΝ
- ΦΡΕΑΤΙΑ ΤΕΙΧΕΣΗΣ
- ΦΡΕΑΤΙΑ ΠΕΝΙΚΑ
- ΣΤΑΝΤΖΑ
- ΦΩΤΙΣΜΟΣ
- ΣΗΜΑΤΟΔΟΤΗΣ
- ΠΥΡΟΣΒΕΣΤΗΚΙ ΦΩΛΙΑ
- ΣΤΥΛΟΣ CATENARY
- ΑΛΕΞΙΚΕΡΑΥΝΟ

ΑΤΤΙΚΟ ΜΕΤΡΟ Α.Ε.
ΚΑΤΑΣΚΕΥΗ & ΕΚΜΕΤΑΛΕΥΣΗ
ΜΕΤΡΟ ΑΤΤΙΚΗΣ & ΘΕΣΣΑΛΟΝΙΚΗΣ
ΑΦΜ: 094325955 - ΔΟΥ: Φ.Α.Ε. ΑΘΗΝΩΝ
ΑΡ.ΜΑΕ: 24623/01/Β/91/105 (1995)
ΤΗΛ.: 210 6792399 - FAX: 210 6726125

ΕΡΓΟΔΟΤΗΣ PROJECT OWNER	TPAM A.E. TRAM S.A.
ΤΙΤΛΟΣ ΕΡΓΟΥ PROJECT NAME	ΣΥΓΧΡΟΝΟΣ ΤΡΟΧΙΟΔΡΟΜΟΣ ΣΤΗ ΜΕΙΖΟΝΑ ΠΕΡΙΟΧΗ ΤΗΣ ΑΘΗΝΑΣ MODERN TRAMWAY IN GREATER ATHENS

ΚΑΤΑΣΚΕΥΗ ΕΡΓΩΝ ΠΟΛΙΤΙΚΟΥ ΜΗΧΑΝΙΚΟΥ, ΠΡΟΜΗΘΕΙΑ, ΕΓΚΑΤΑΣΤΑΣΗ ΚΑΙ ΘΕΣΗ ΣΕ ΛΕΙΤΟΥΡΓΙΑ ΤΩΝ ΗΛΕΚΤΡΟΜΗΧΑΝΟΛΟΓΙΚΩΝ ΣΥΣΤΗΜΑΤΩΝ ΤΟΥ ΣΥΓΧΡΟΝΟΥ ΤΡΟΧΙΟΔΡΟΜΟΥ (TRAM) ΚΑΙ ΜΕΛΕΤΕΣ ΕΦΑΡΜΟΓΗΣ ΤΟΥ ΔΙΚΤΥΟΥ ΣΤΗ ΜΕΙΖΟΝΑ ΠΕΡΙΟΧΗ ΤΗΣ ΑΘΗΝΑΣ

CONSTRUCTION OF CIVIL WORKS, PROCUREMENT, INSTALLATION AND COMMISSION OF MECHANICAL & ELECTRICAL EQUIPMENT DETAILED FINAL DESIGN FOR THE MODERN TRAMWAY (TRAM) IN GREATER ATHENS

ΚΑΤΑΣΤΑΣΗ REF PLAN

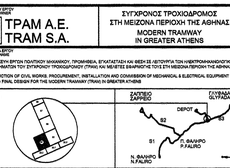

ΦΑΣΗ ΜΕΛΕΤΗΣ PHASE OF DESIGN	ΜΕΛΕΤΗ ΕΦΑΡΜΟΓΗΣ DETAILED FINAL DESIGN
ΤΙΤΛΟΣ ΣΧΕΔΙΟΥ DRAWING TITLE	ΑΜΑΞΟΣΤΑΣΙΟ ΕΛΛΗΝΙΚΟΥ ELLHNIKO DEPOT
	ΤΟΠΟΓΡΑΦΙΚΗ ΑΠΟΤΥΠΩΣΗ ΑΜΑΞΟΣΤΑΣΙΟΥ 'ΩΣ ΚΑΤΑΣΚΕΥΑΣΘΕΙ' 'AS BUILT' DEPOT' SURVEING PLAN

ΚΛΙΜΑΚΑ SCALE	1:200	ΗΜ/ΝΙΑ DATE	17 ΣΕΠΤΕΜΒΡΙΟΥ

TPAM A.E.

☐ ΕΓΚΡΙΝΕΤΑΙ APPROVED	Εργασίες μπορούν να ανταλλαθούν. Work may proceed.			
☐ ΕΓΚΡΙΝΕΤΑΙ ΟΠΩΣ ΣΗΜΕΙΩΘΕΤΑΙ APPROVED AS NOTED	Σχέδιο εγκρίνεται υπόκειται σε διορθώσεις. Work may proceed subject to incorporation of changes indicated.			
☐ ΑΝΑΘΕΩΡΗΣΗ ΚΑΙ ΕΠΑΝΥΠΟΒΟΛΗ REVISE AND RESUBMIT	Δεν μπορούν να ανταλλαθούν εργασίες. Work may not proceed.			
☐ ΓΙΑ ΠΛΗΡΟΦΟΡΗΣΗ FOR INFORMATION ONLY				
	ΗΜΕΡ./ DATE	ΥΠΟΓΡΑΦΗ / SIGNATURE	ΘΕΣΗ / ROLE	ΟΝΟΜΑΤΕΠΩΝΥΜΟ / SURNAME
ΕΚΤΕΛΕΣΤΗΣ CHECKED				
ΕΓΚΡΙΝΩΝ APPROVAL				


ΑΡΙΘΜΟΣ ΣΧΕΔΙΟΥ DRAWING CODE	ASB D R A L N D P H O R 0 0 0 2